




POHLAD ZADNÝ

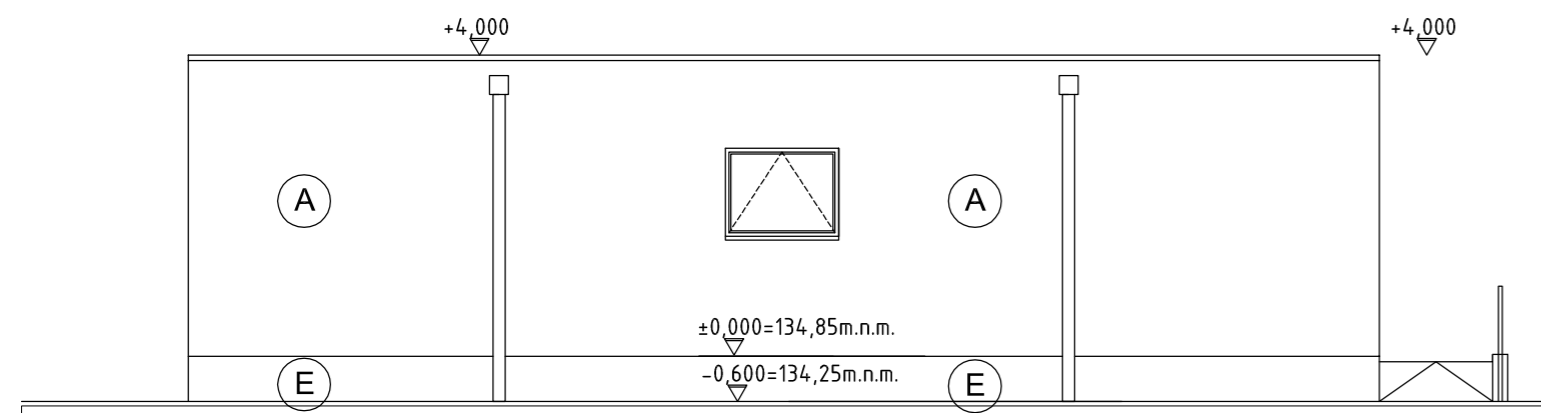

POHLAD BOČNÝ

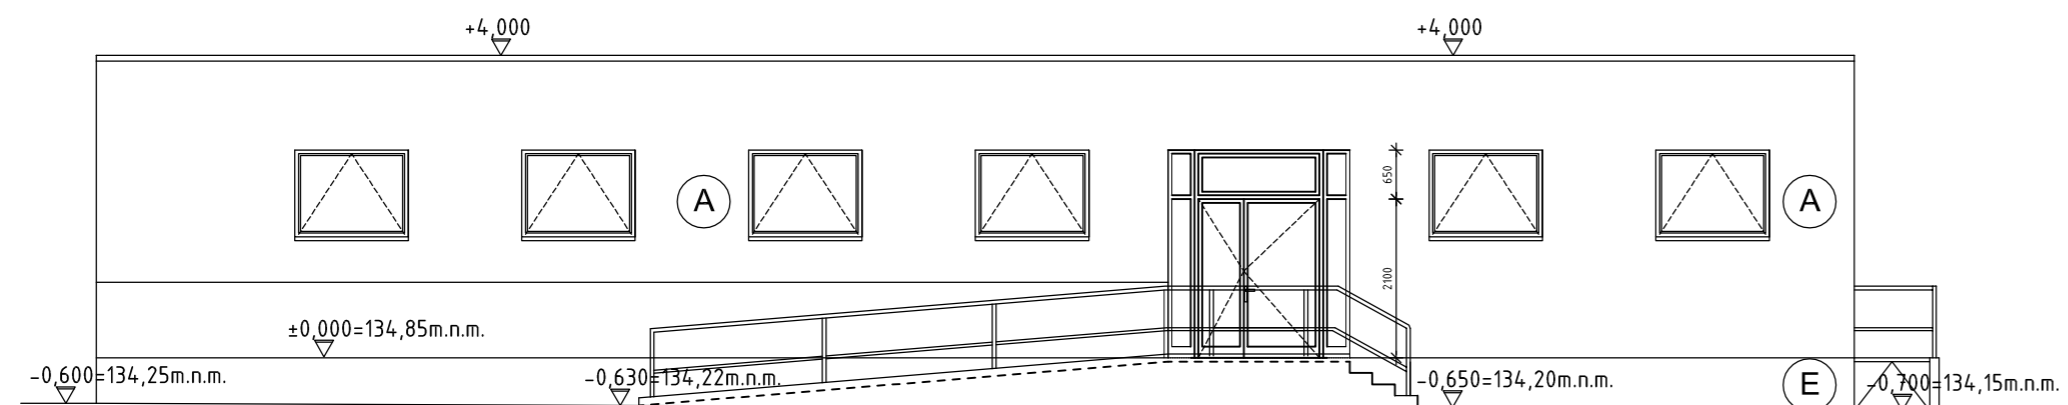

POHLAD ČELNÝ, VSTUPNÉ PRIEČELIE

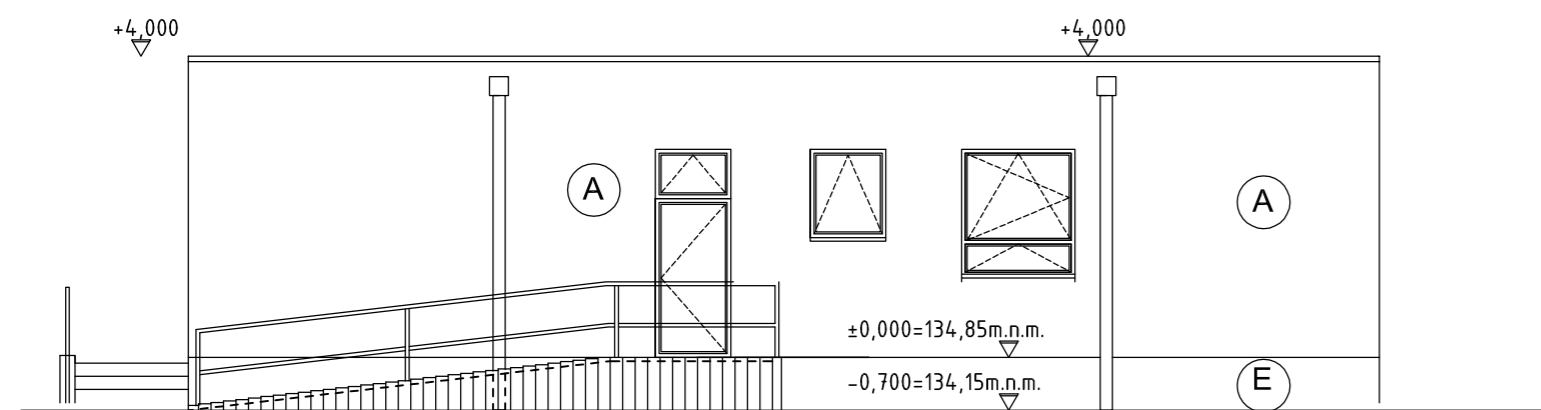

POHLAD BOČNÝ

LEGENDA POVRCHOV:

- (A) VONKAJŠIA SILIKÁTOVÁ OMIETKA  
TERRANOVA 130 D BIELA
- (C) OKNÁ A DVERE  
PLASTOVÉ OKNÁ SIVÉ
- (D) KLAMPIARSKÉ KONŠTRUKCIE  
POZINKOVANÝ PLECH / NÁTER RAL 9006
- (E) OBKLAD A SOKEL - IMITÁCIA LÍCOVEJ TEHLY  
UMELÝ KAMEN / SIVÝ ODTIEŇ

OBJEDNÁVATEL: **STRABAG** STRABAG Pozemné a inžinierske stavebníctvo s. r. o.  
Mlynské Nivy 61/A, 820 15 Bratislava

INVESTOR: **DOPRAVNÝ PODNIK BRATISLAVA, a. s.**  
Olejárska 1, 814 52 Bratislava

GENERÁLNY PROJEKTANT: **PUDOS-PLUS, spol. s r. o.**  
Račianske Mýto 1/A  
839 21 Bratislava 32

**MODERNIZÁCIA ÚDRŽBOVEJ ZÁKLADNE DPB, a.s. - 2. ETAPA**

KRAJ: BRATISLAVSKÝ MESTO: BRATISLAVA MESTSKÁ ČASŤ: BRATISLAVA III - NOVÉ MESTO

PROJEKTANT: **PUDOS-PLUS spol.s.r.o.** Č. ZÁKAZKY: 499/13/1 PEČIATKA:  
Račianske Mýto 1/A  
839 21 Bratislava 32 FORMÁT: 3 A4

ČASŤ: **D - STAVEBNÁ ČASŤ** Č.VÝKRESU: 03  
SO-302-01 Dispečing, výpravovňa

NÁZOV VÝKRESU: POHLADY MIERKA: 1:100

HLAVNÝ PROJEKTANT STAVBY: ING. ARCH. ADRIÁN KUNA ZODPOVEDNÝ PROJEKTANT: ING. ARCH. ADRIÁN KUNA PROJEKTANT: *Adrián Kuna* SCHVÁLIL:

**PROJEKT SKUTOČNÉHO VYHOTOVENIA**

REVÍZIA:	DÁTUM:	POPIS ZMENY:	VYPRACOVAL:	KONTROLOVAL:
00	09.05.18	PRVÉ VYDANIE	ING.ARCH. ADRIÁN KUNA	
				SÚPRAVA:
DÁTUM EXPEDÍCIE:	STUPEŇ:	ČASŤ:		
09 05 2018	PSV	SO-302-01 Stavebná časť		