


POZDĹŽNY PROFIL: OS2

M 1:2000/1:200

DRUH POZEMKOV:
ÚZEM.EVIDENČ.JEDN.

OKRES : BRATISLAVA
KRAJ : BRATISLAVSKÝ

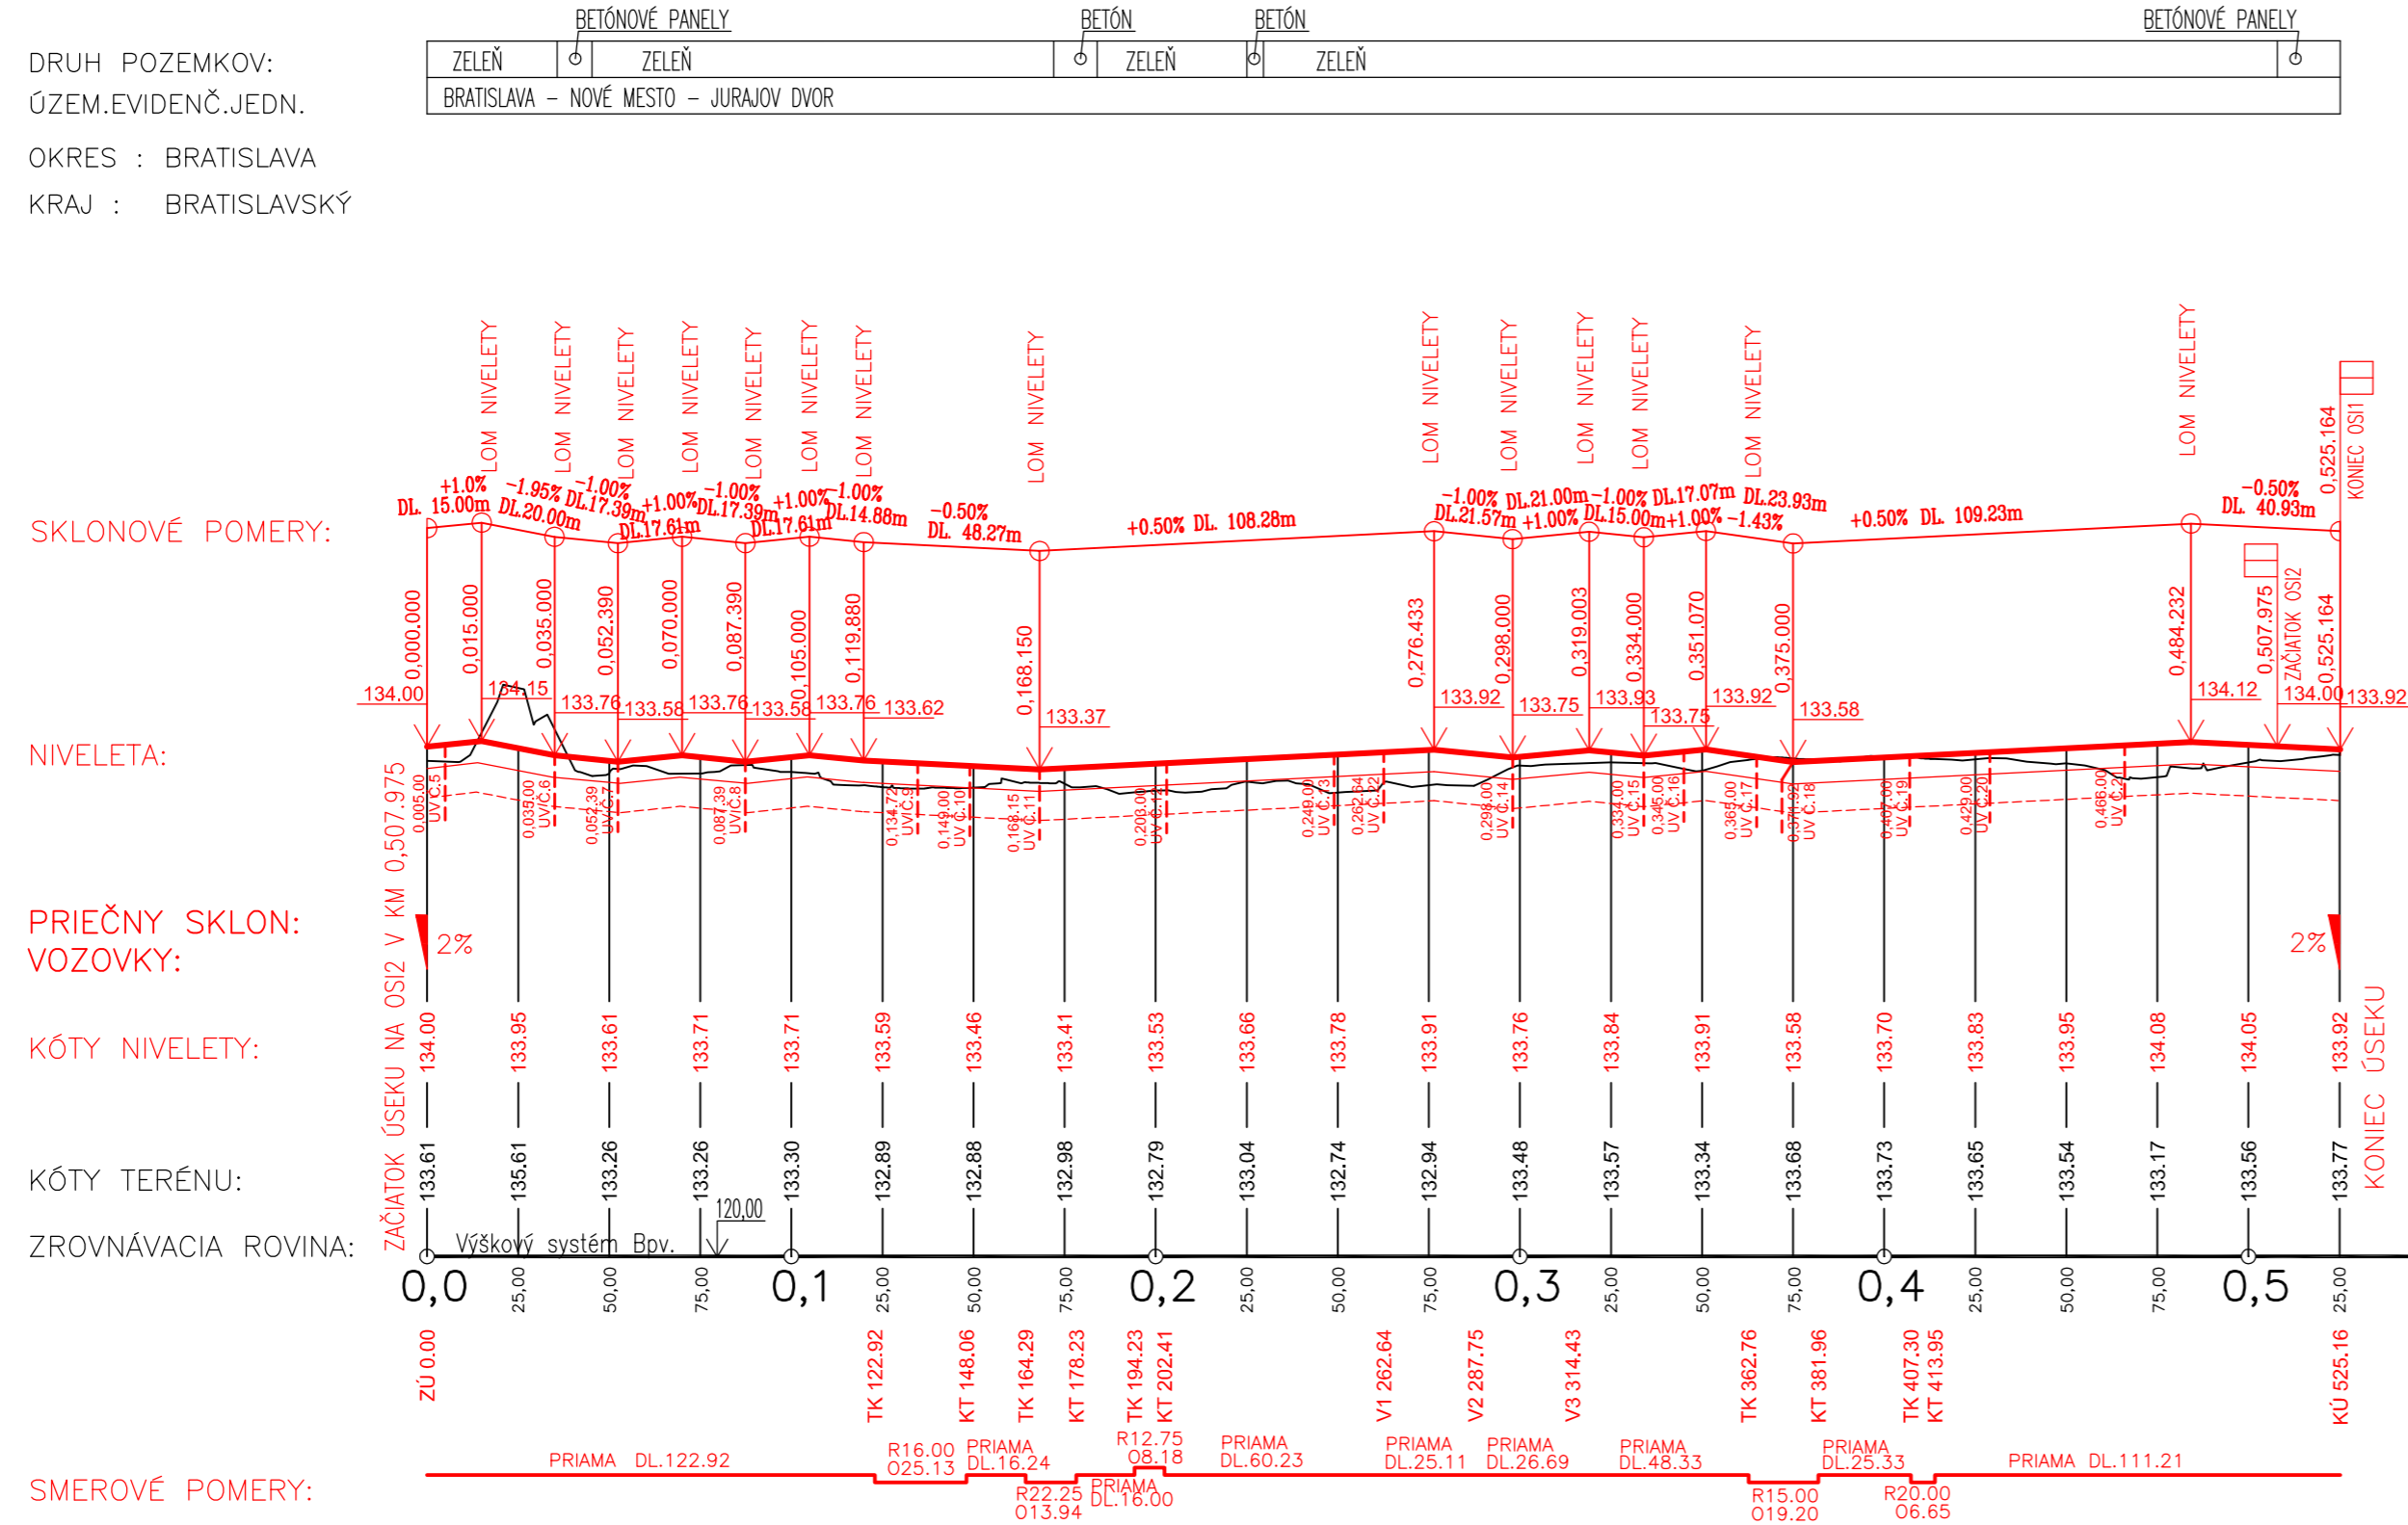

BETÓNOVÉ PANELY	ZELEŇ	ZELEŇ	BETÓN	BETÓN	ZELEŇ	ZELEŇ	BETÓNOVÉ PANELY
BRATISLAVA - NOVÉ MESTO - JURAJOV DVOR							

OBJEDNÁVATEL:			
STRABAG		STRABAG Pozemné a inžinierske stavitelstvo, spol. s r.o. Mlynské Nivy 61/A, 820 15 Bratislava	
INVESTOR:			
		DOPRAVNÝ PODNIK BRATISLAVA, a.s. Olejkárska 1, 814 52 Bratislava	
GENERÁLNY PROJEKTANT:			
		PUDOS-PLUS spol.s r.o. Račianske Mýto 1/A 839 21 Bratislava 32	
MODERNIZÁCIA ÚDRŽBOVEJ ZÁKLADNE DPB, a.s. - 2. ETAPA			
KRAJ: BRATISLAVSKÝ		MESTO: BRATISLAVA	MESTSKÁ ČASŤ: BRATISLAVA III - NOVÉ MESTO
PROJEKTANT:		Č. ZÁKAZKY: 499/13/1	PEČIATKA:
		FORMÁT: 3 A4	
Račianske Mýto 1/A 839 21 Bratislava 32			
ČASŤ:	D - STAVEBNÁ ČASŤ		PRILOHA: 3
D	SO-101-00 PREVÁDZKOVÉ PLOCHY TROLEJBUSOV		
NÁZOV VÝKRESU:			MIERKA: 1:2000/1:200
POZDĹŽNY PROFIL - OS2			
HLAVNÝ PROJEKTANT STAVBY:		ZODPOVEDNÝ PROJEKTANT:	PROJEKTANT:
ING. ARCH. ADRIÁN KUNA		ING. ARCH. ADRIÁN KUNA	ING. TOMÁŠ CHROMÝ
			SCHVÁLIL:
PROJEKT SKUTOČNÉHO VYHOTOVENIA			
REVÍZIA:	DÁTUM:	POPIS ZMENY:	VYPRACOVAL:
00	09.05.18	PRVÉ VYDANIE	ING. TOMÁŠ CHROMÝ
			KONTROLOVAL:
			SÚPRAVA:
DÁTUM EXPEDÍCIE:		STUPEŇ:	ČASŤ:
09	05	2018	PSV
		SO-101-00 PREVÁDZKOVÉ PLOCHY TROLEJBUSOV	